


Theodor-Fliedner-Schule

Bestandsplan


Erdgeschoss

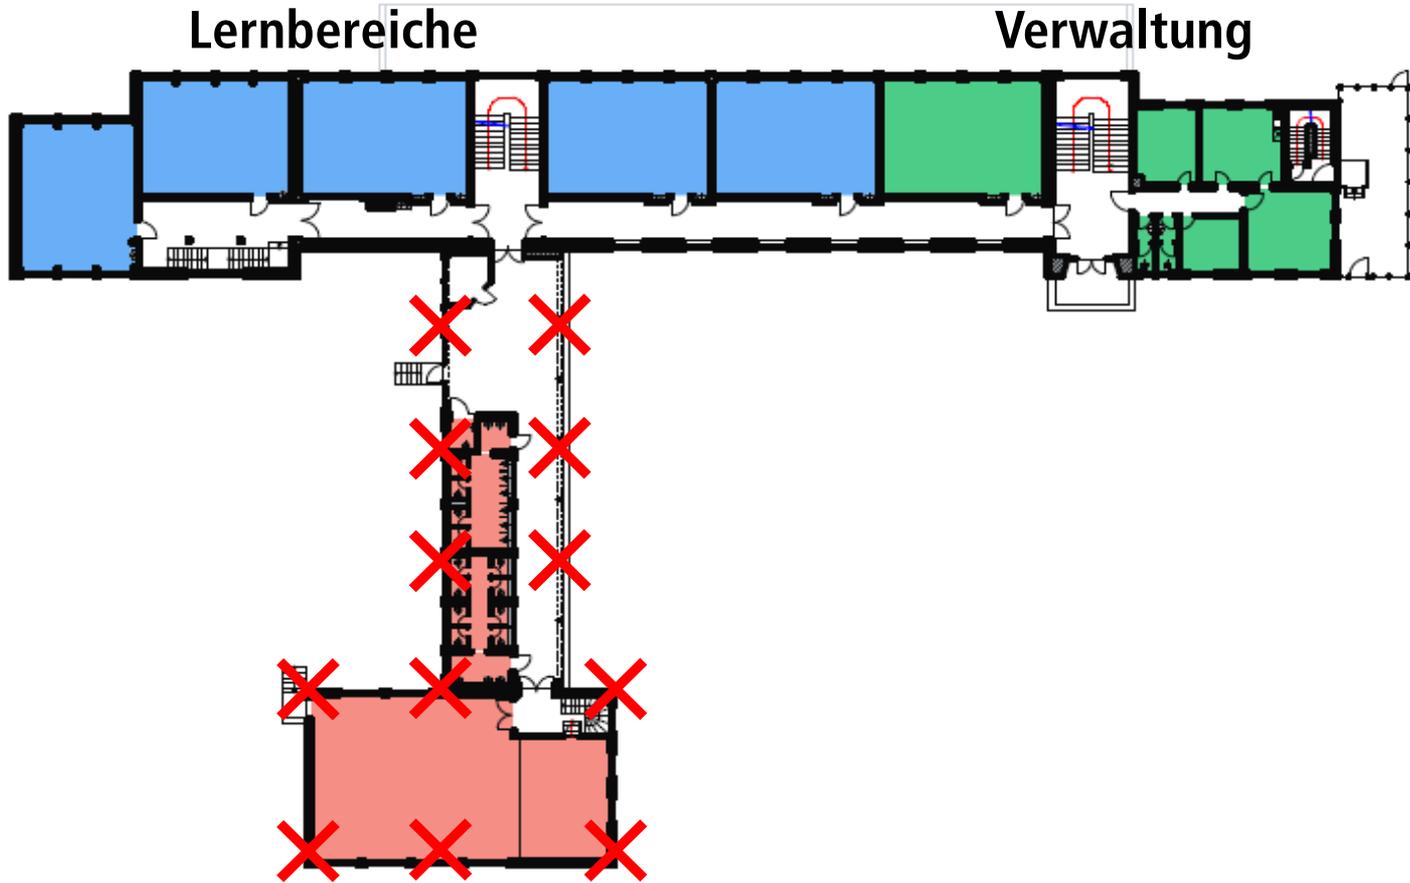

Theodor-Fliedner-Schule

Vorentwurf

Erdgeschoss

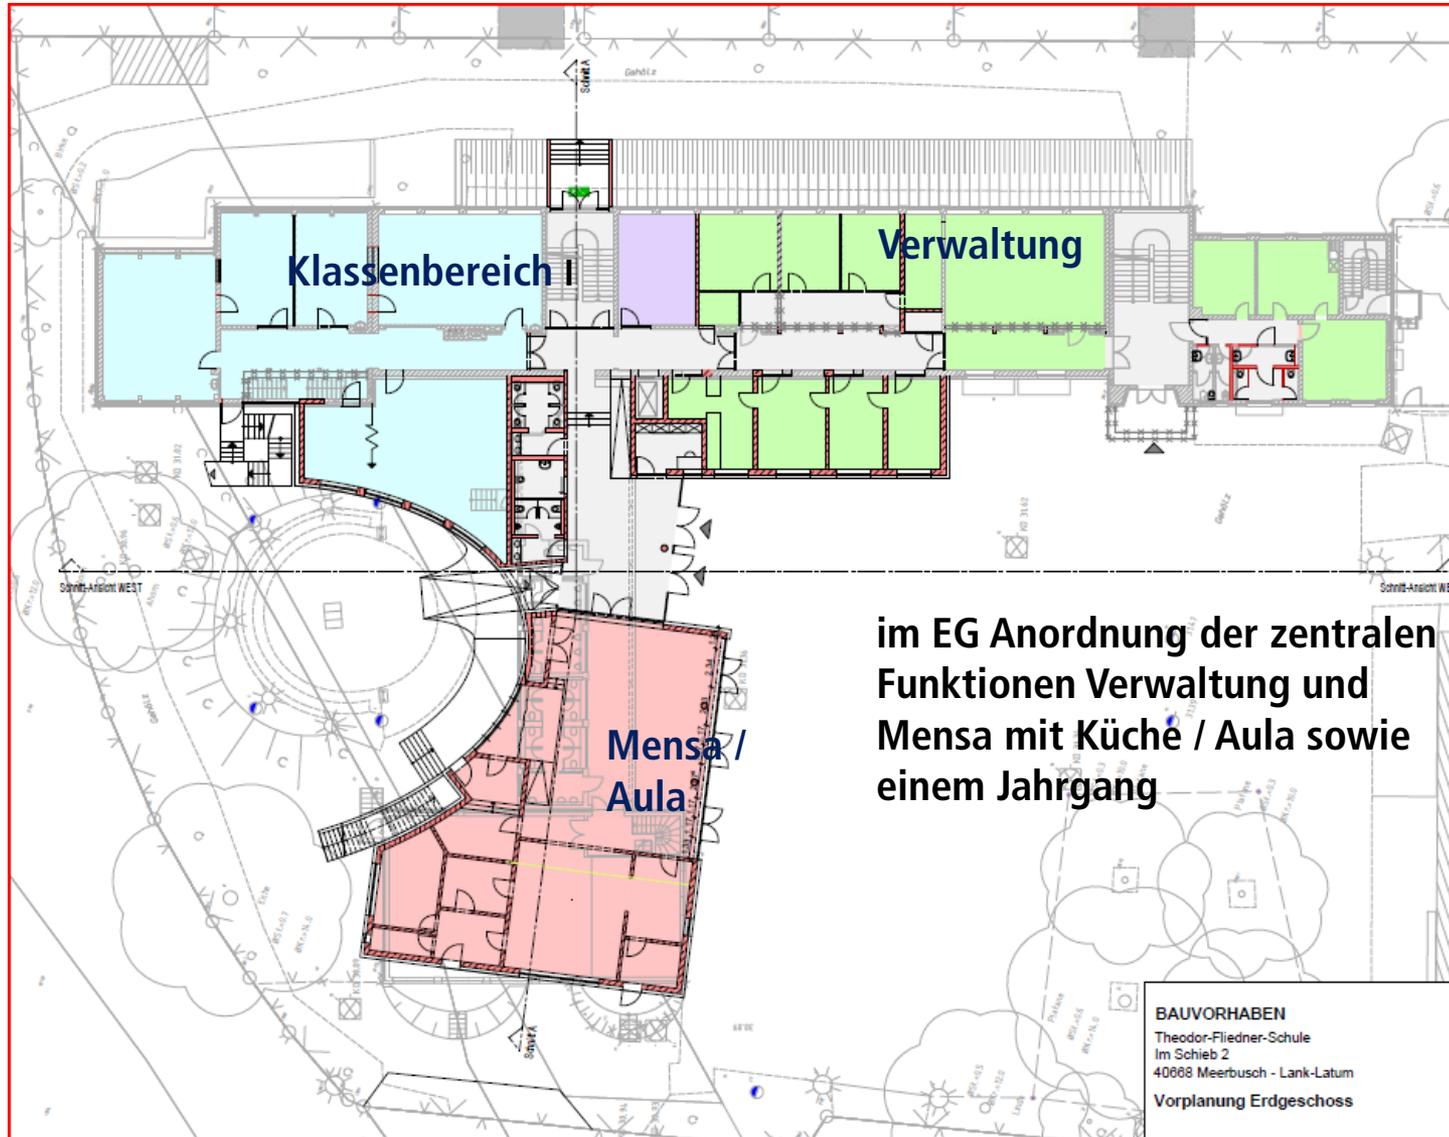

Theodor-Fliedner-Schule

Vorentwurf

Obergeschoss

